# CAMPO BASE - Planimetria area staccaggio materiali e impianti - scala 1:200

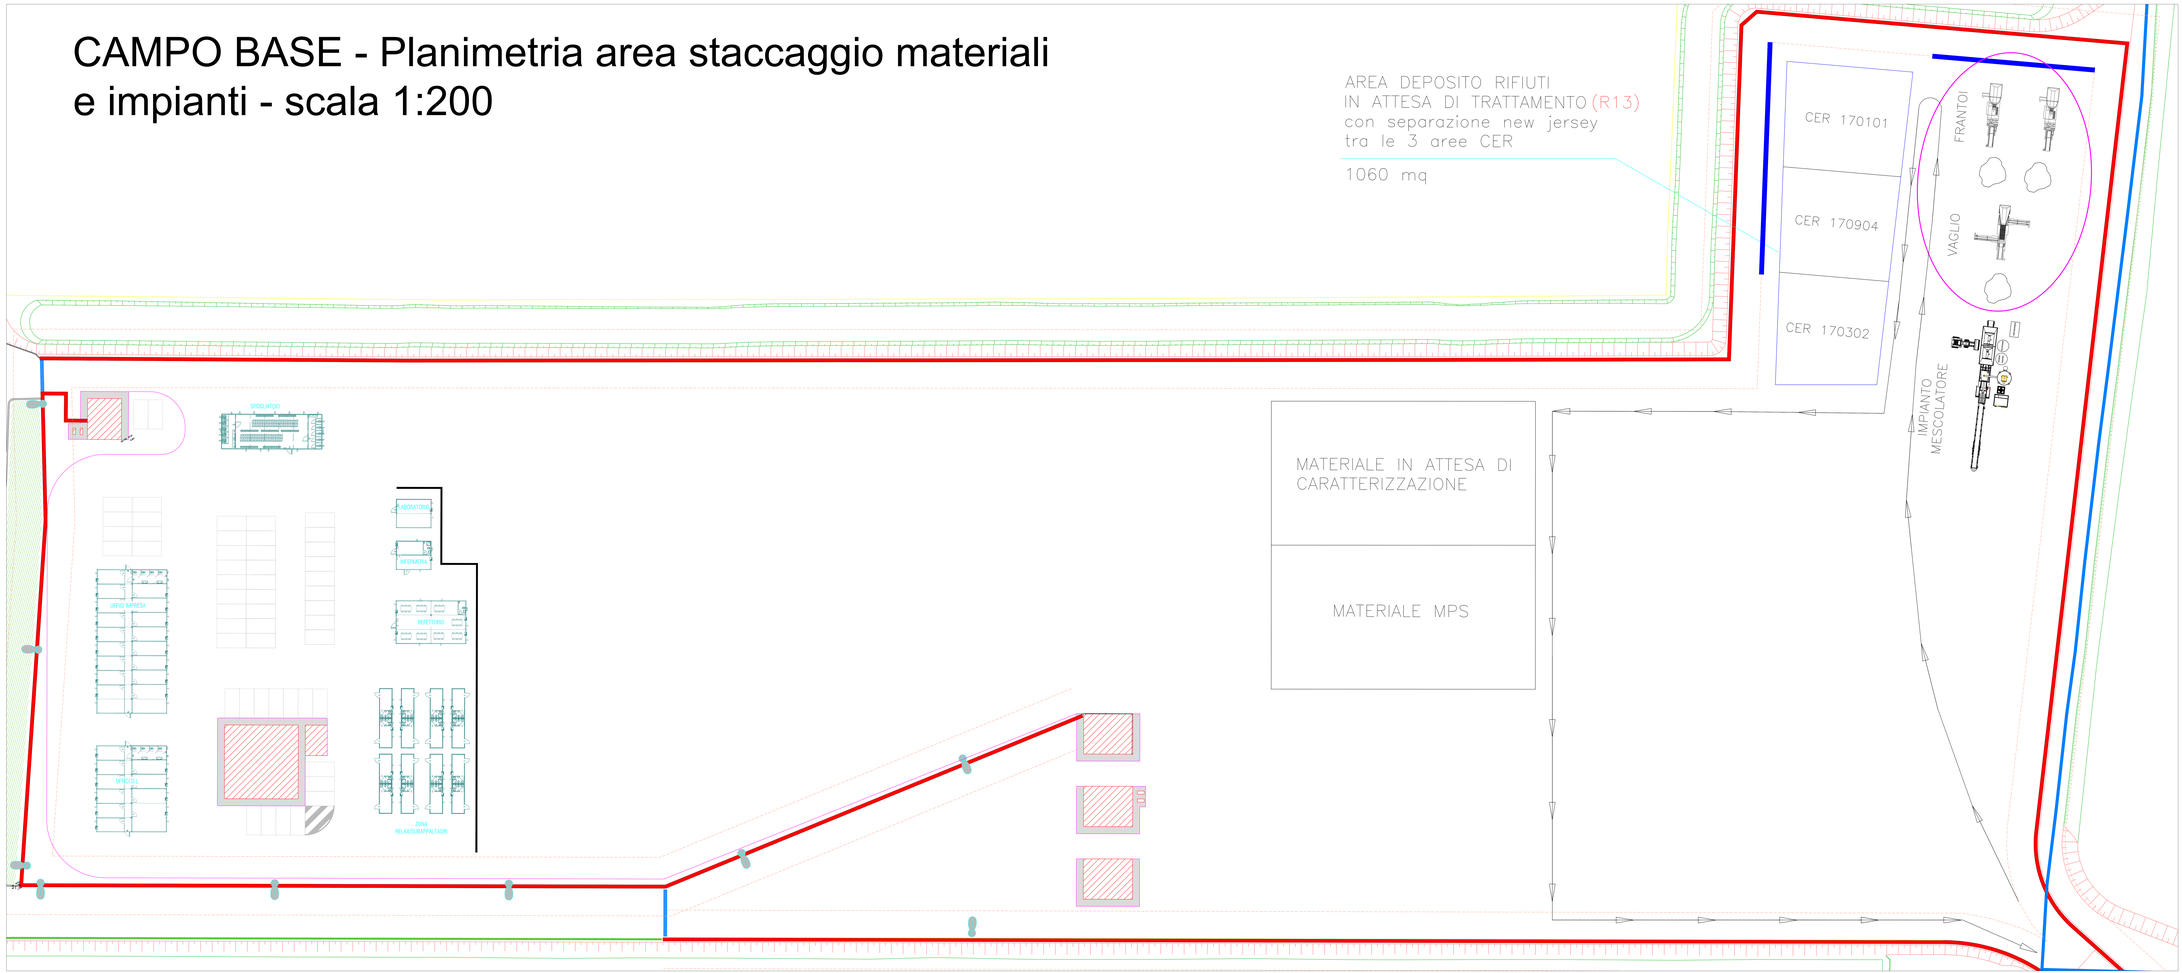


MINISTERO DELLE INFRASTRUTTURE E DEI TRASPORTI
ENTE NAZIONALE AVIAZIONE CIVILE

AEROPORTO "MARCO POLO" DI TESSERA - VENEZIA

Concessione del MINISTERO DELLE INFRASTRUTTURE E DEI TRASPORTI

COMMESSA:
REALIZZAZIONE DEGLI INTERVENTI DI RIQUALIFICA E ADEGUAMENTO NORMATIVO DELLE INFRASTRUTTURE DI VOLO LOTTO 2 - 2° STRALCIO DI COMPLETAMENTO

**PROGETTO AS-BUILT**

ELABORATO
CAMPO BASE
Area stoccaggio materiali e impianti
Planimetria
Scala 1:200

CODICE WBS: V.VCE
CUP: G.47.I | COMMESSA:
CODICE ELABORATO

| REV. | DATA | DESCRIZIONE | REDAZIONE | VERIFICA | APPROV. | P.M. SAVE | NOME FILE: |
|---|---|---|---|---|---|---|---|
| | | | | | | | |
| | | | | | | | FILE DI STAMPA: dpi.dib |
| | | | | | | | SCALA: |

IMPRESE (RTI)
Mandataria: ICM Coopsc Prl, Corso Vittorio Emanuele, 42 30100 - VICENZA
Mandanti: ITINERA S.p.A. Via Di Vaiano, 10 10097 TORINO (RC)
Consulente:

DIREZIONE LAVORI
Consorzio Ingegneria Europea ERL (DGRE - Uffici Consorzio Cremona 37)
Direttore Lavori: Ing. Gaffuzzi Ugo
Coordinatore per la Sicurezza in Esecuzione: Ing. Alberto Mangini
Via Ferrucci Fusco, 6 - 20145 Milano tel/fax: +39 02 3451 047
Via Ferrara Km. 11 - 44020 Tamis Ambiente (RC)

COMMITTENTE
SAVE S.p.A. Direzione Progettazione e LL.P.P. Ing. Corrado Fischer
SAVE S.p.A. Direzione Progettazione Post Holder Manutenzione Ing. Virginio Stramazzo

Proprietà ed utilizzo esclusivo SAVE S.p.A. Vietata la riproduzione anche parziale